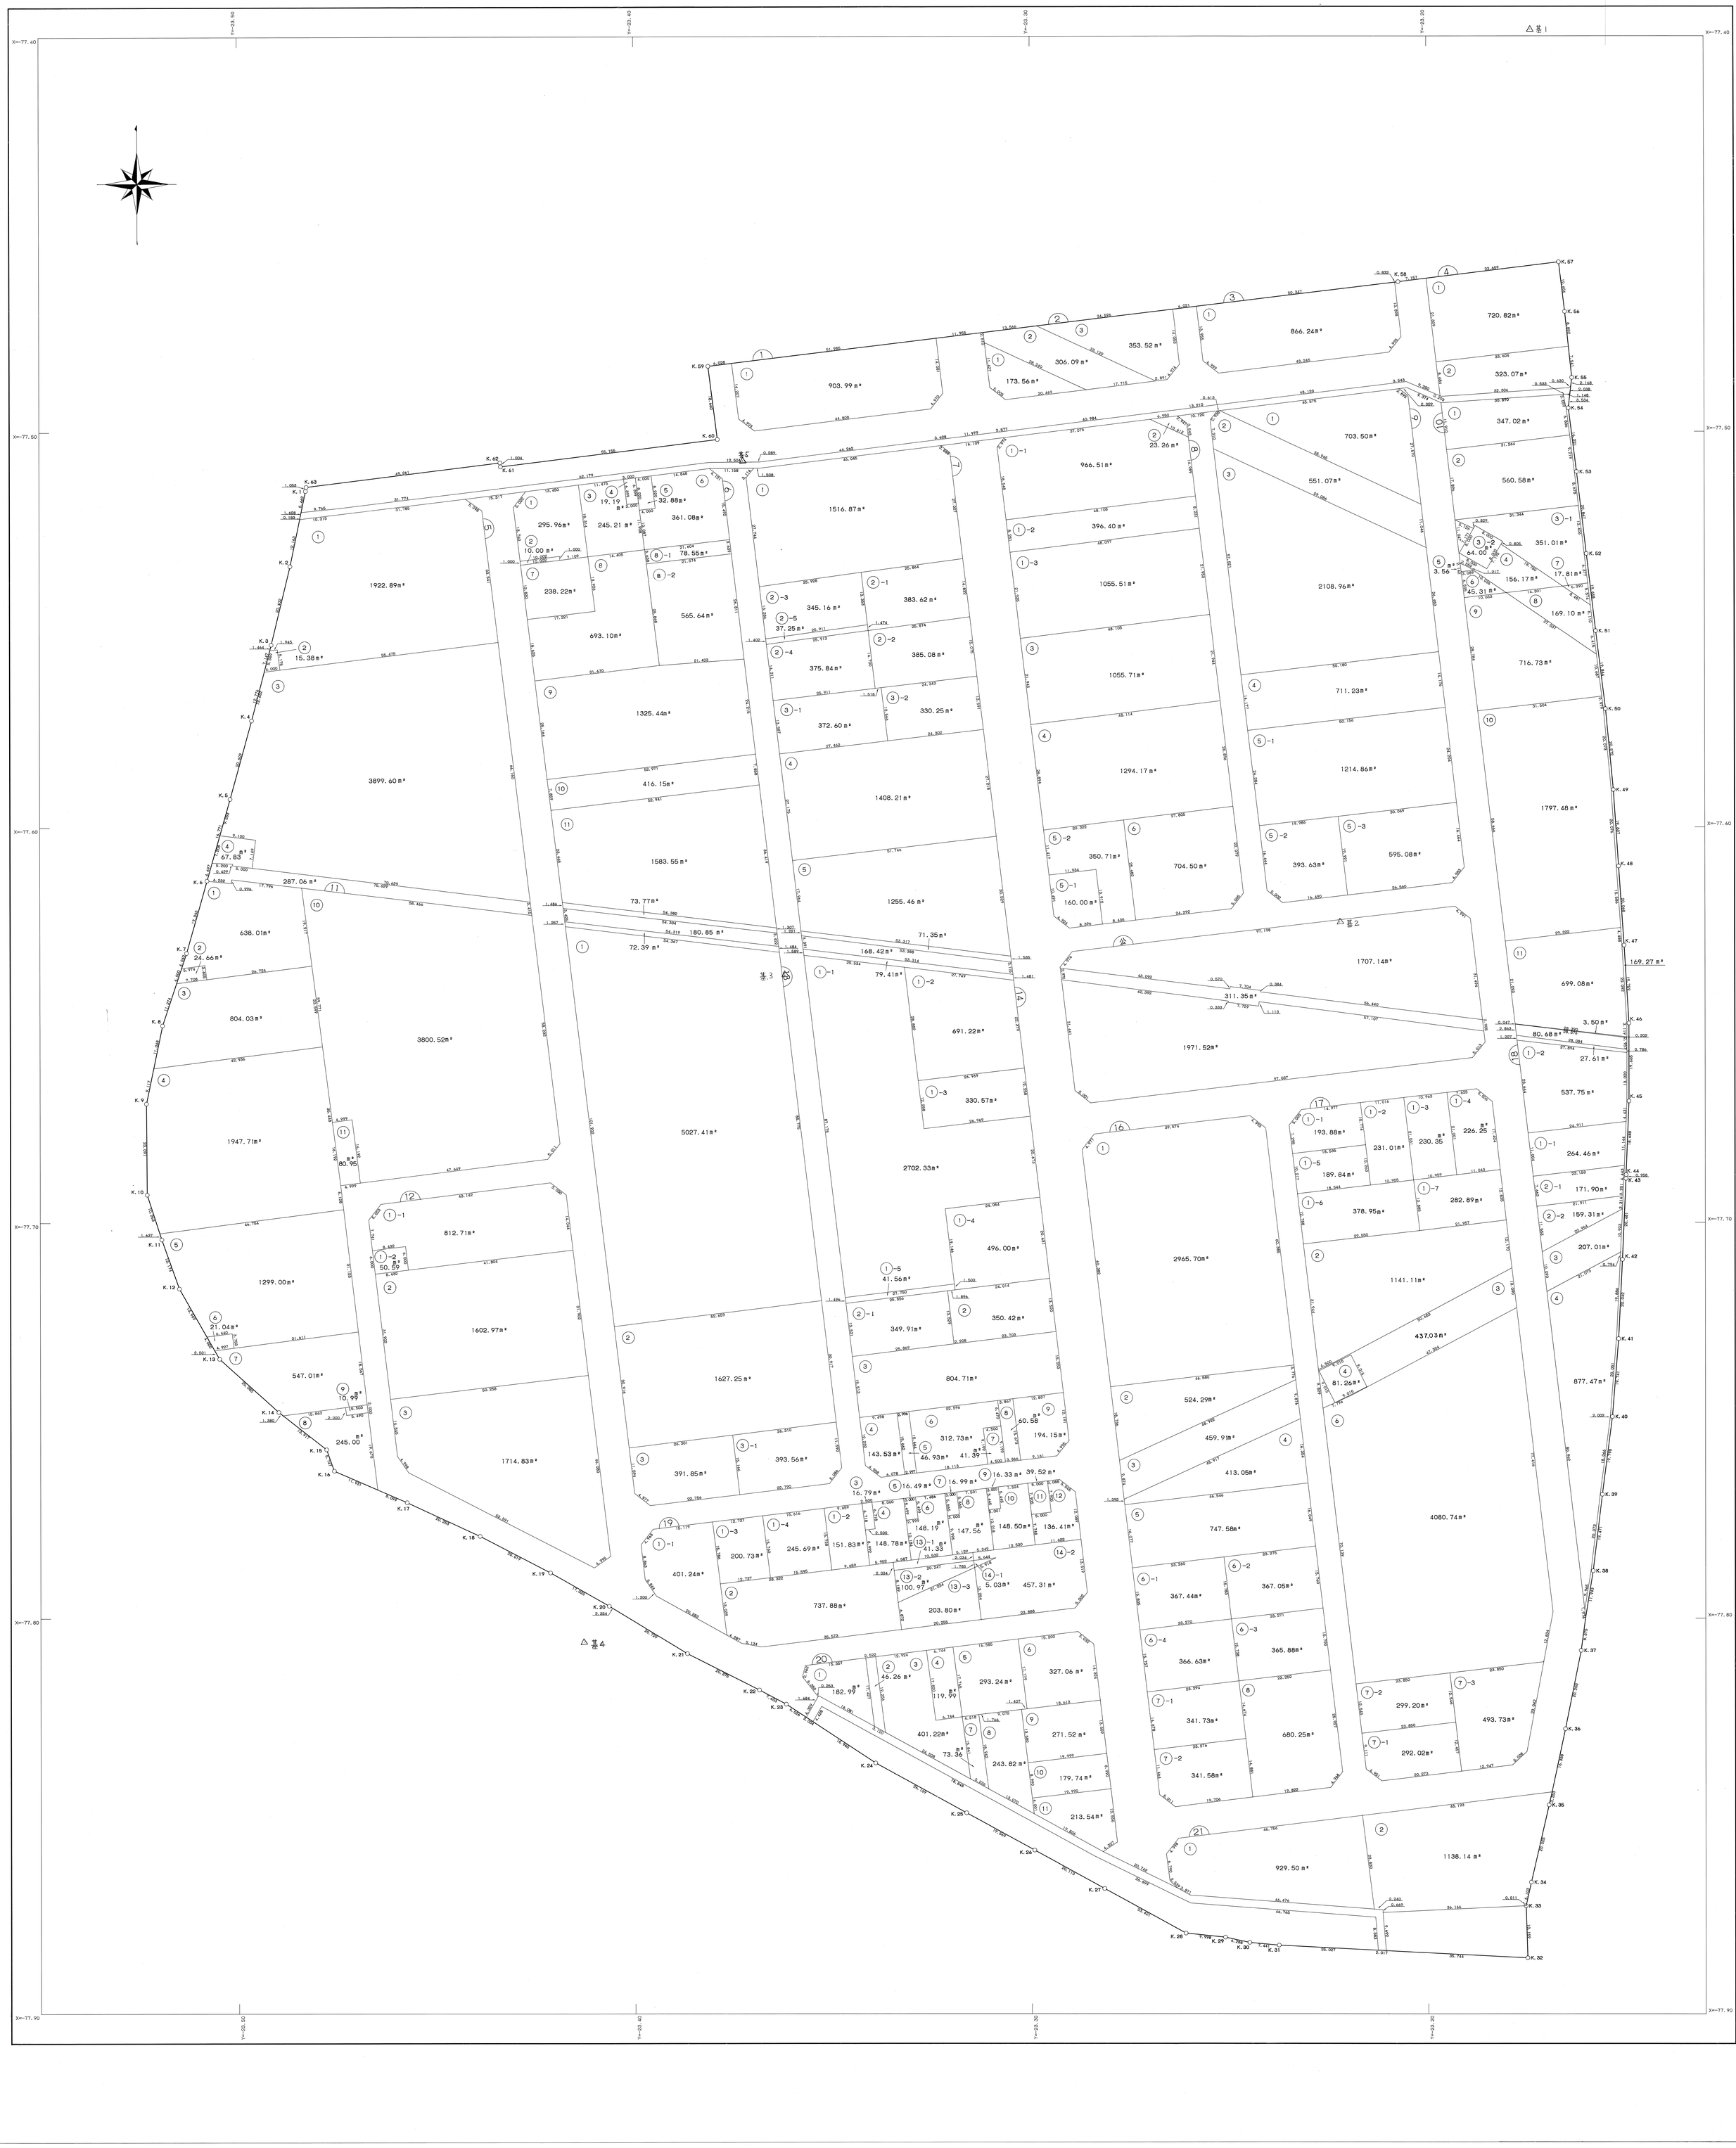横手都市計画事業駅南地区土地区画整理事業　画地出来形確認測量原図　縮尺 1：500