


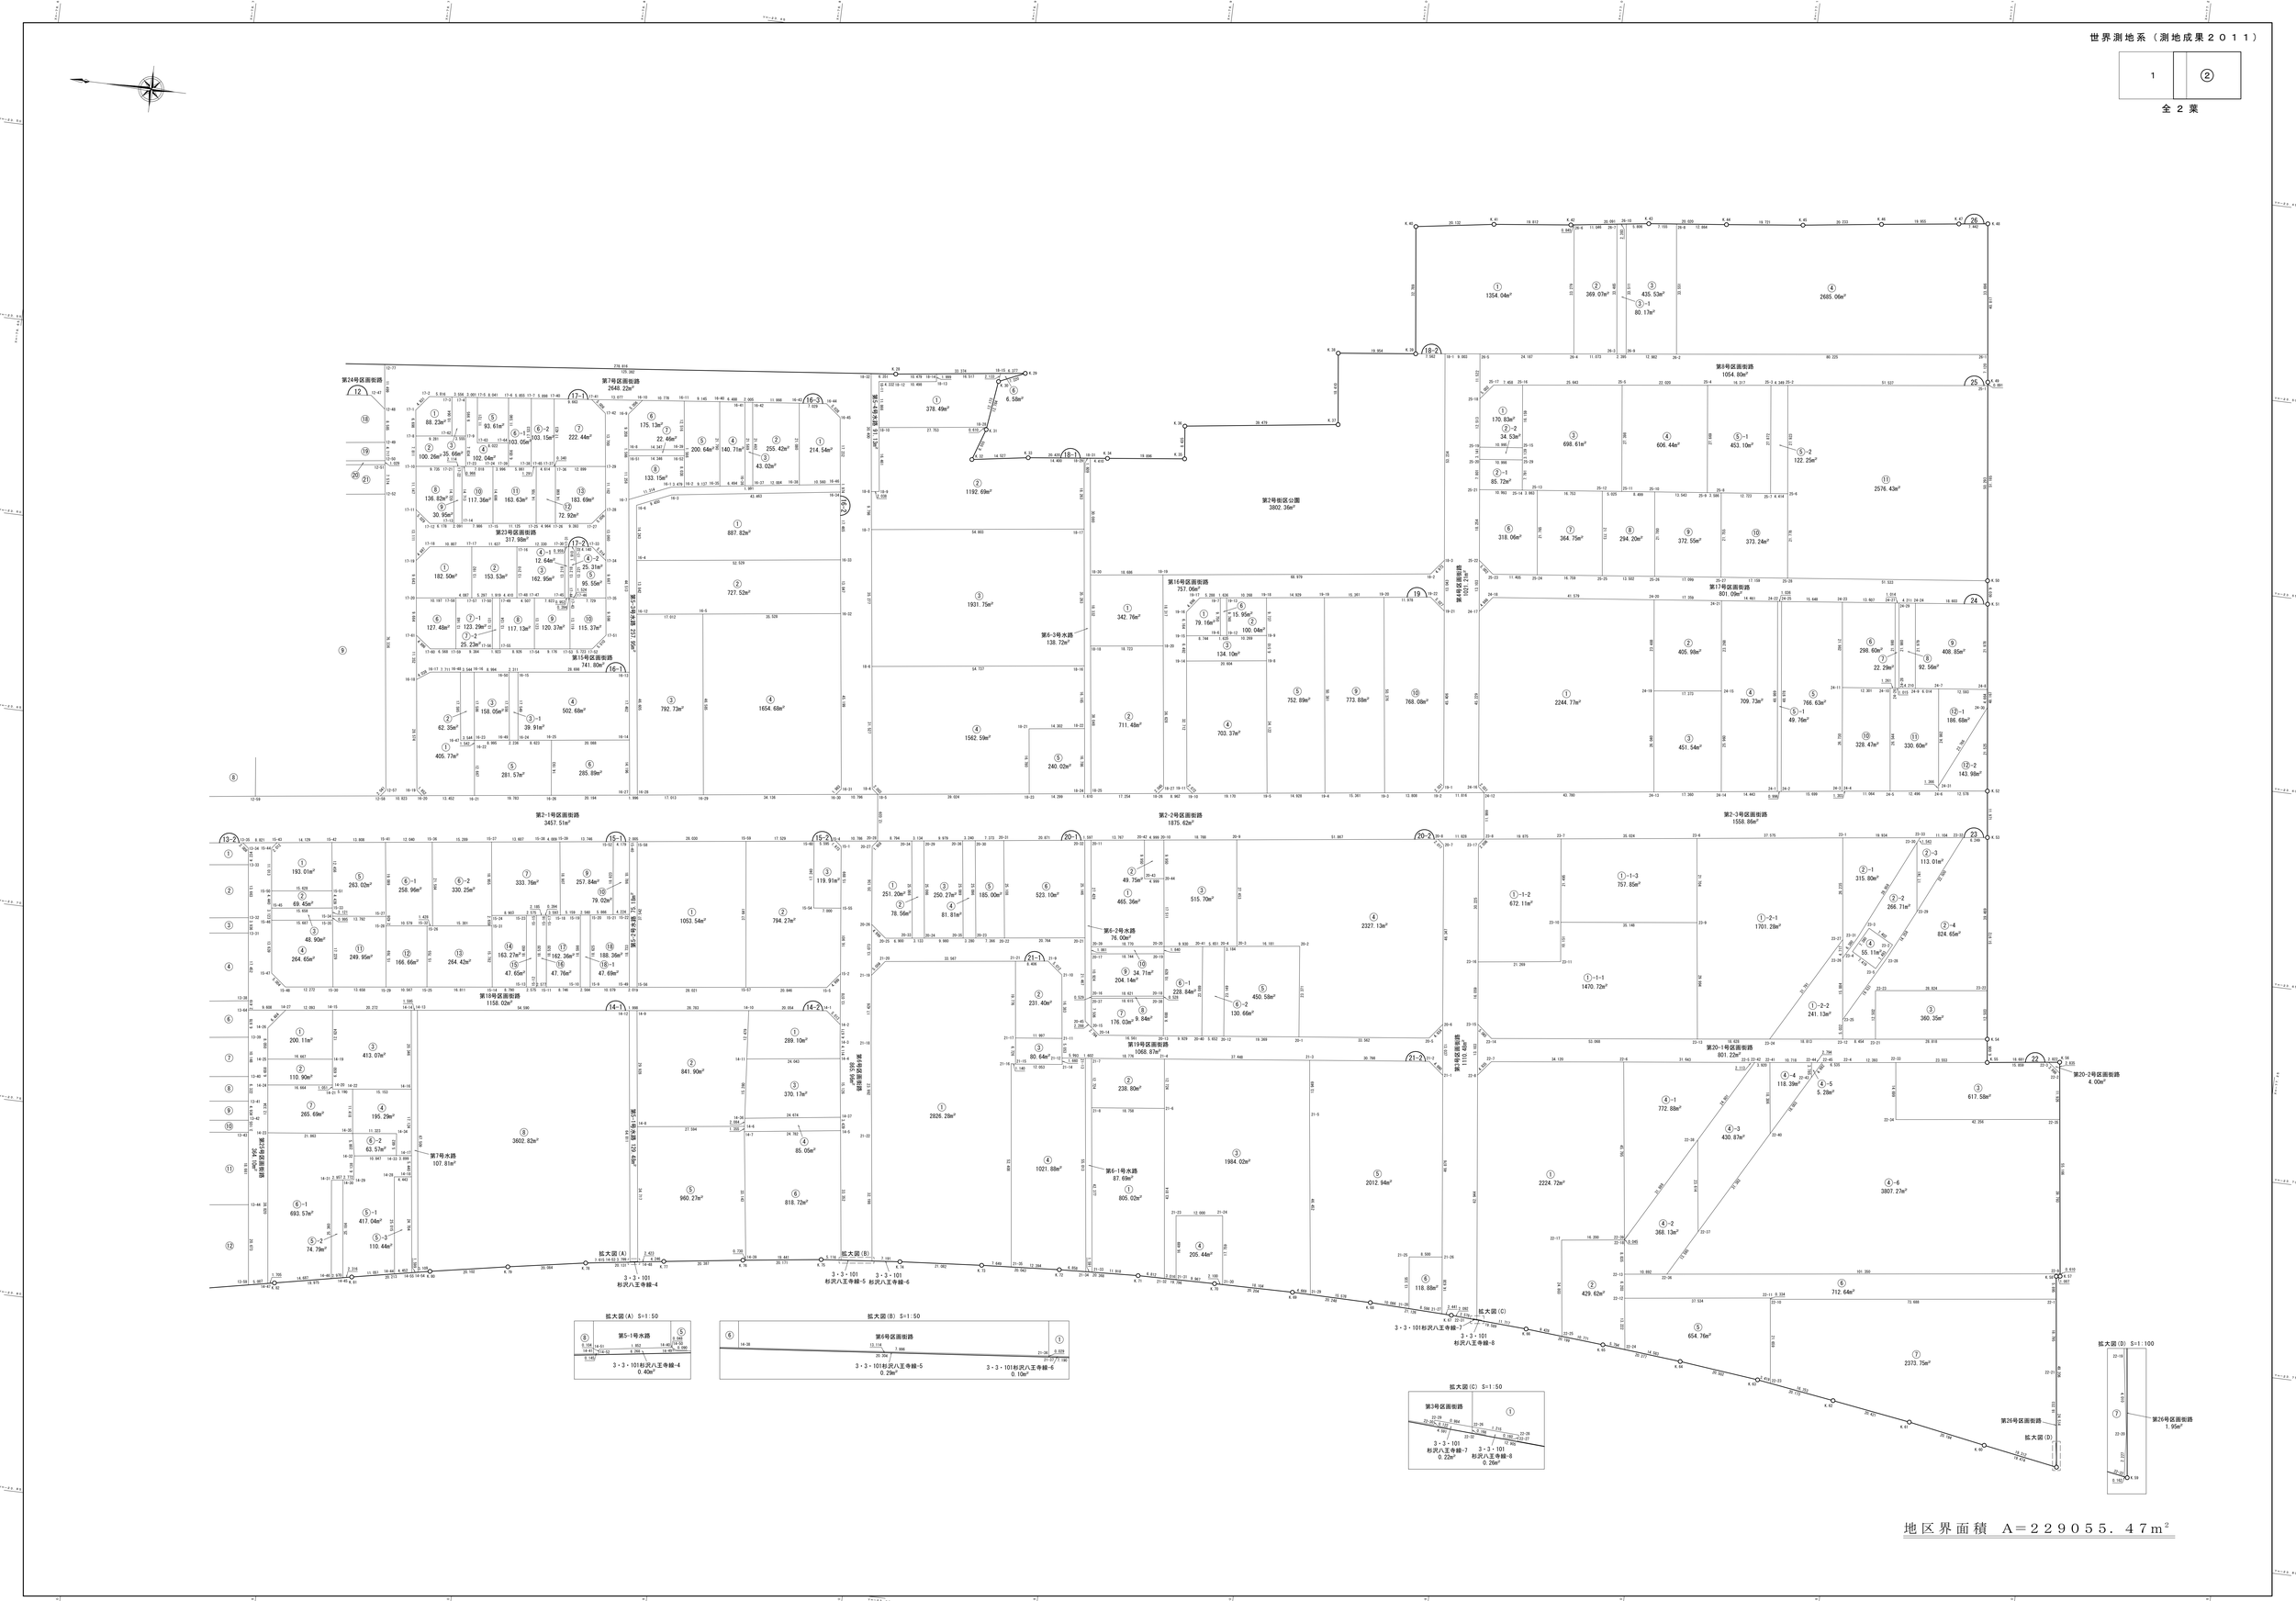

地区界面積 A＝２２９０５５．４７m²


